USŁUGI GEODEZYJNE
Michał Rejman
ul. Żeromskiego 3, 76-100 Sławno
tel. 663 823 666, e-mail: artgeo@interia.eu
NIP 499-034-72-41, Regon 320550425

Województwo: zachodniopomorskie
Powiat: sławieński
Jednostka ewidencyjna: 321304_2–Msalechowo
Obręb: Niemica
Dz:351
ID 6640.1071.2025

MAPA INWENTARYZACJI POWYKONAWCZEJ
Skala 1:500
Sekcja mapy:6.219.08.18.2.2
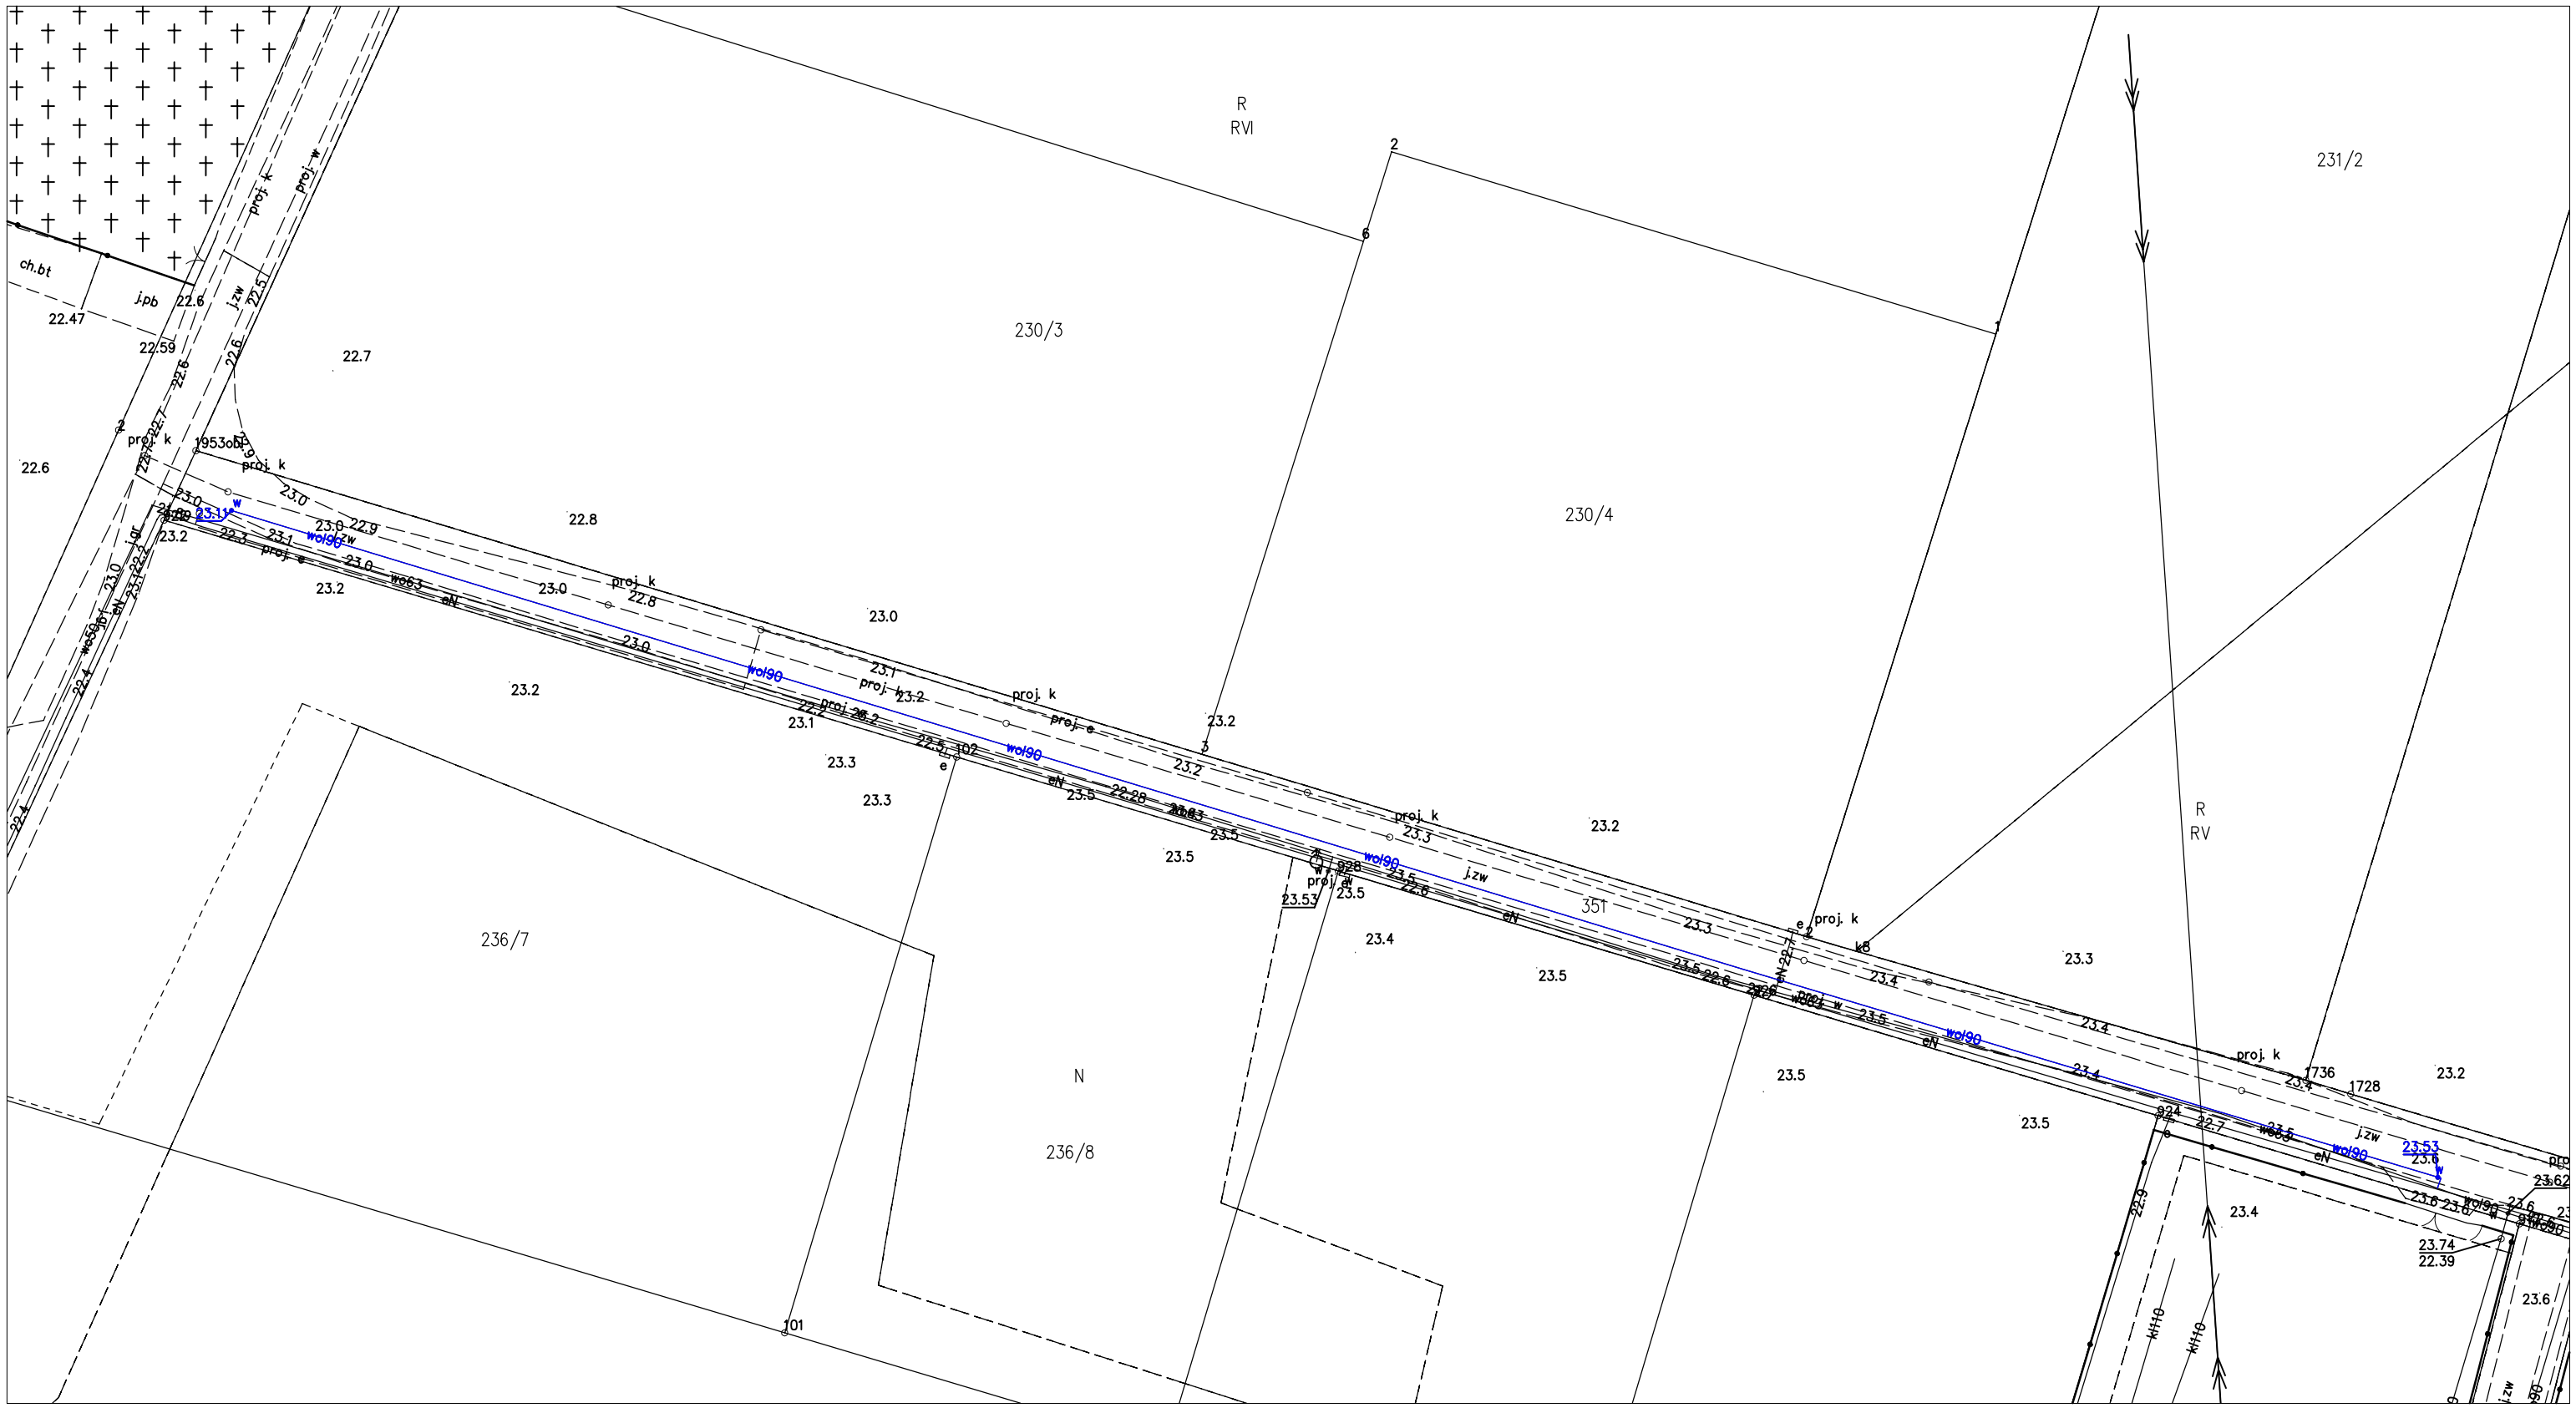
Oświadczam, że niniejszy dokument został opracowany w wyniku prac geodezyjnych i kartograficznych, których rezultaty zawiera operat techniczny pozytywnie zweryfikowany. Jednocześnie informuję, że jestem świadomy odpowiedzialności karnej za złożenie fałszywego oświadczenia.	
Identyfikator zgłoszenia prac geodezyjnych	ID 6640.1071.2025
Organ służby geodezyjnej, który otrzymał zgłoszenie	STAROSTA SŁAWIEŃSKI
Wykonawca prac geodezyjnych	artgeo-Usługi Geodezyjne Michał Rejman
Data sporządzenia i numer protokołu zawierającego wynik pozytywnej weryfikacji	25.06.2025 6640.1071.2025_36205
Imię i nazwisko oraz nr uprawnień zawodowych kierownika prac	GEODETA UPRAWNIONY inż. Michał Rejman nr upr. 20968